


工 事 名	令和6年度 三下南修 第1号 南部浄化センター機械濃縮棟No. 1、No. 2余剰 汚泥貯留槽攪拌機分解整備工事		
工 事 場 所	三重県四日市市楠町北五味塚地内		
図 面 の 種 類	一般平面図		
縮 尺		図面番号	1
事 業 所 名	南部浄化センター		

17B179595

記号	年月日	内容	訂正	備考
A		現地確認により完成図トスル。		

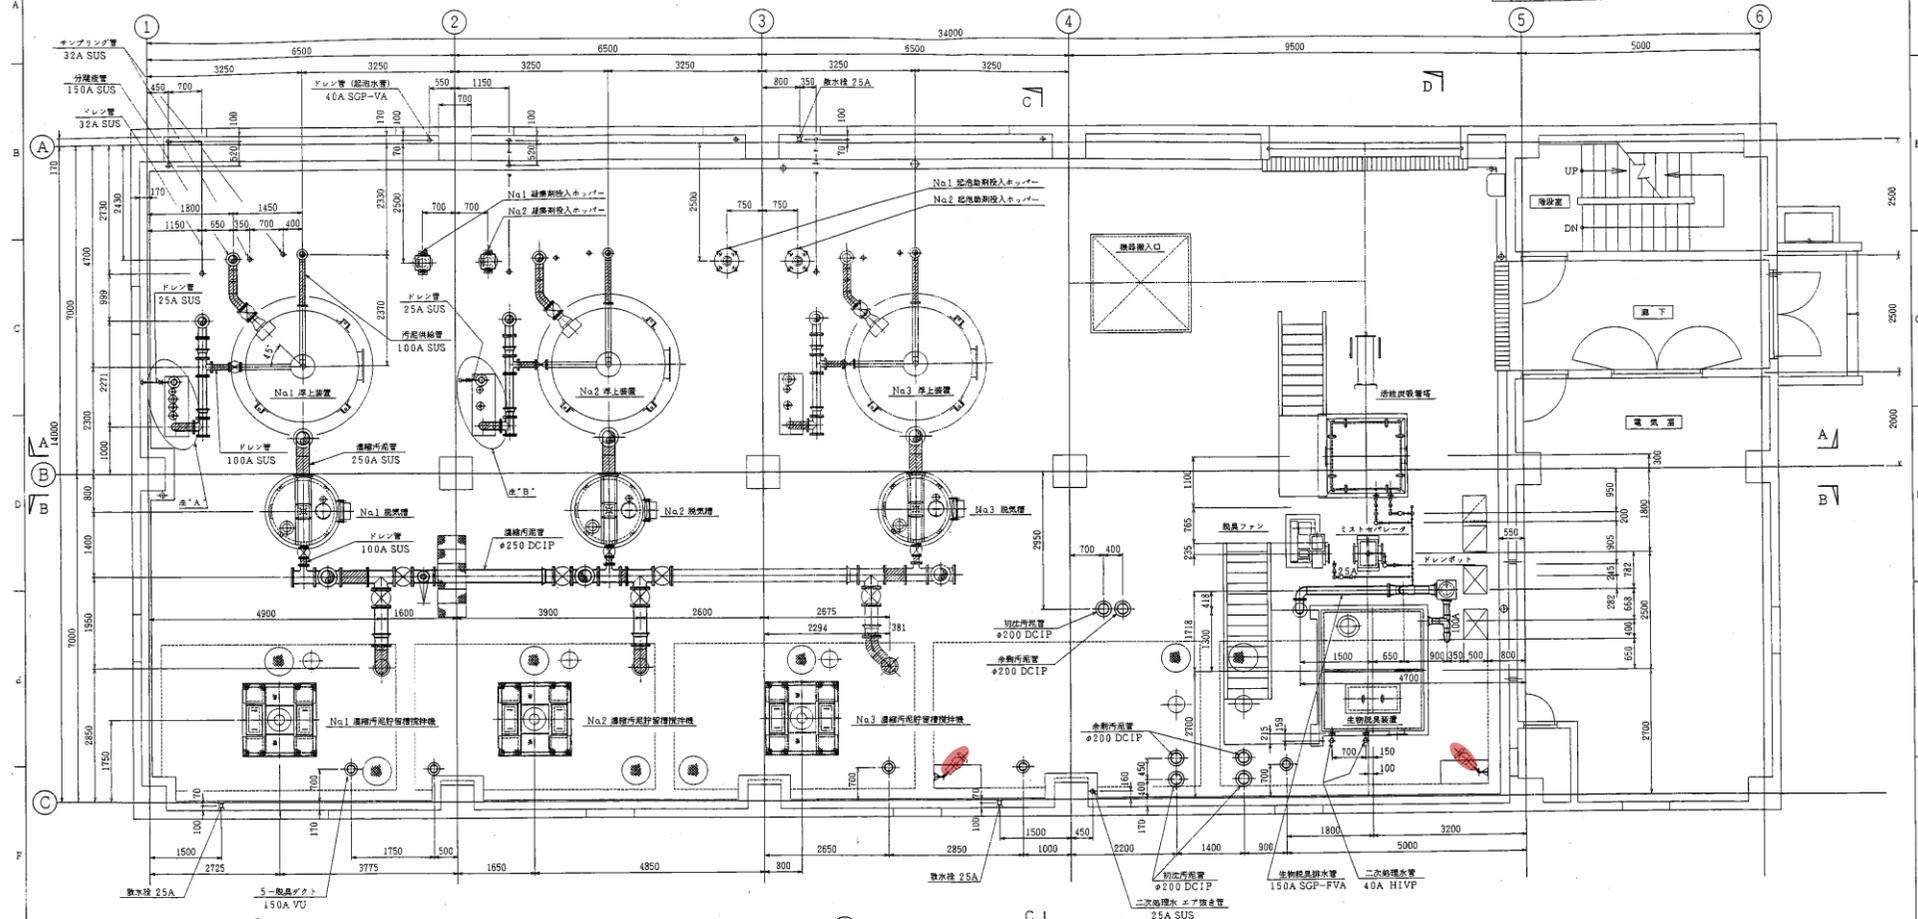

工 事 名	令和6年度 三下南修 第1号 南部浄化センター機械濃縮棟No. 1、No. 2余剰 汚泥貯留槽攪拌機分解整備工事		
工 事 場 所	三重県四日市市楠町北五味塚地内		
図 面 の 種 類	機械濃縮棟1階平面図		
縮 尺	図面番号	2	
事 業 所 名	南部浄化センター		